

MARINE NATIONALE
CONTRE-TORPILLEUR
DE 2480^{TX}
ALBATROS

Coupes horizontales

Conforme à l'exécution

Echelle: 1/1000

Tonko, le 2 Mars 1931
L'Ingénieur en Chef:


[Signature]

Certifié conforme à l'exécution
Tonko, le 5 Avril 1931
L'Ingénieur en Chef de la Marine
Chef du service de la construction


[Signature]

Coupe sur passerelle de navigation


à l'échelle 1/1000

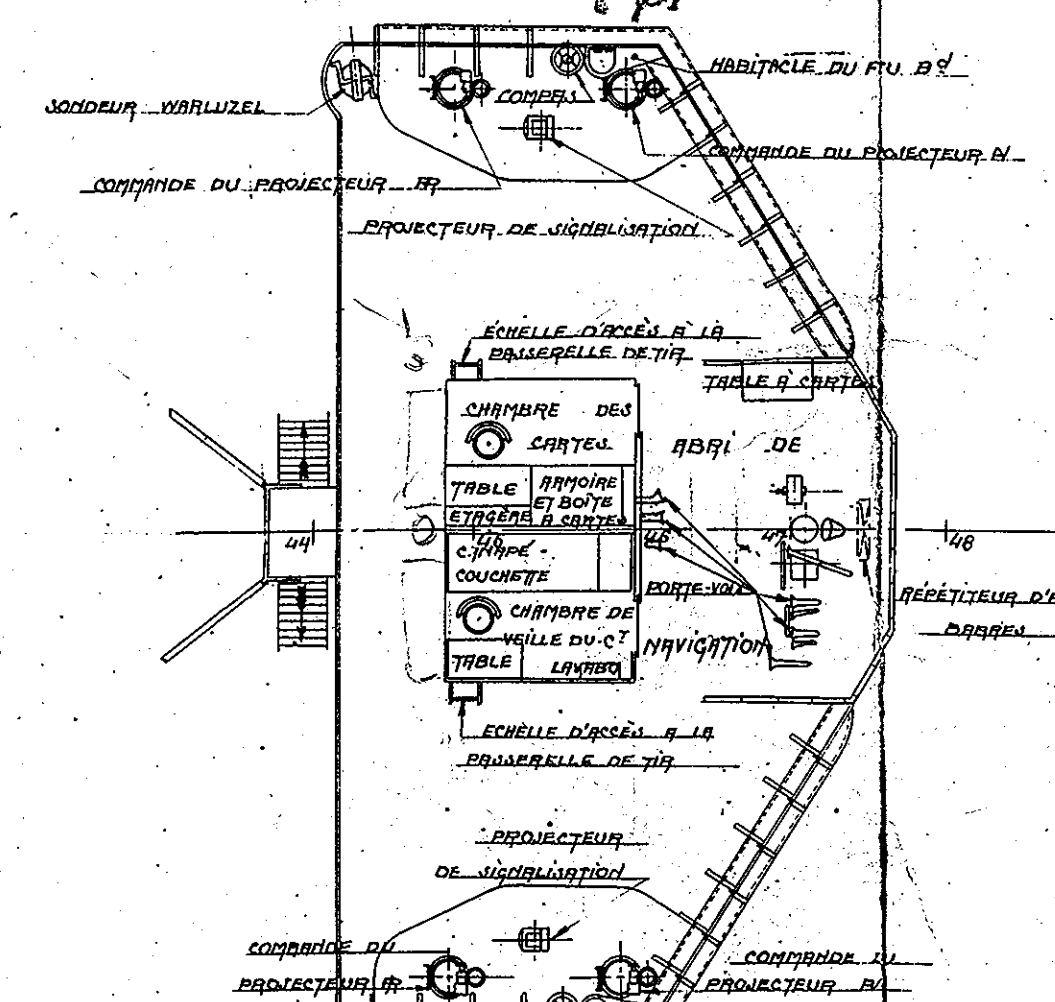


Coupe au-dessous du pont principal

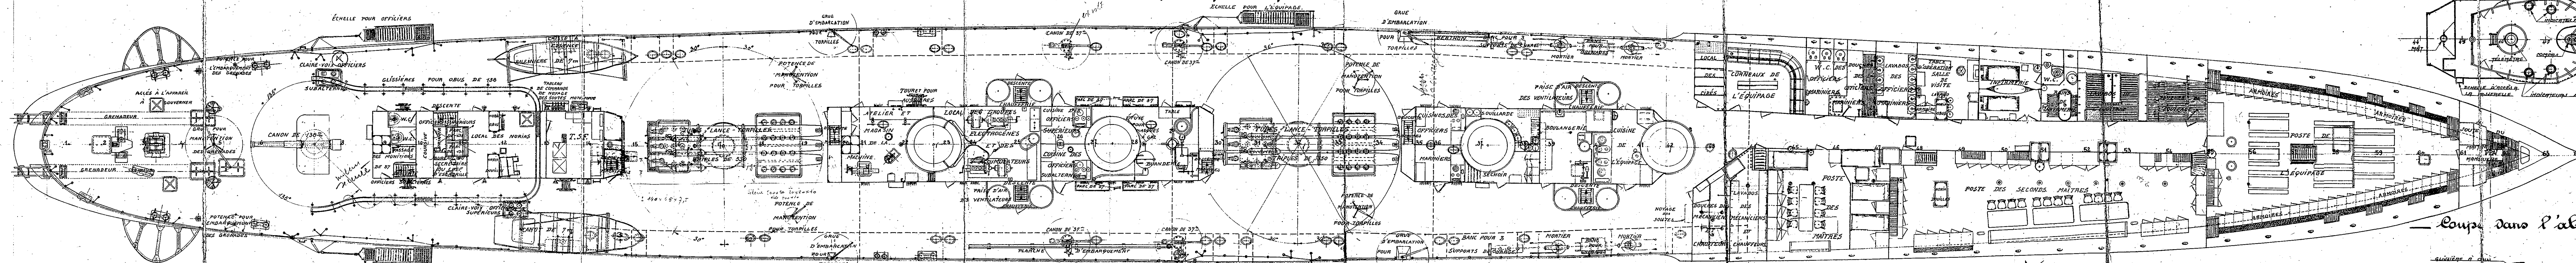


Coupe au-dessous du pont principal

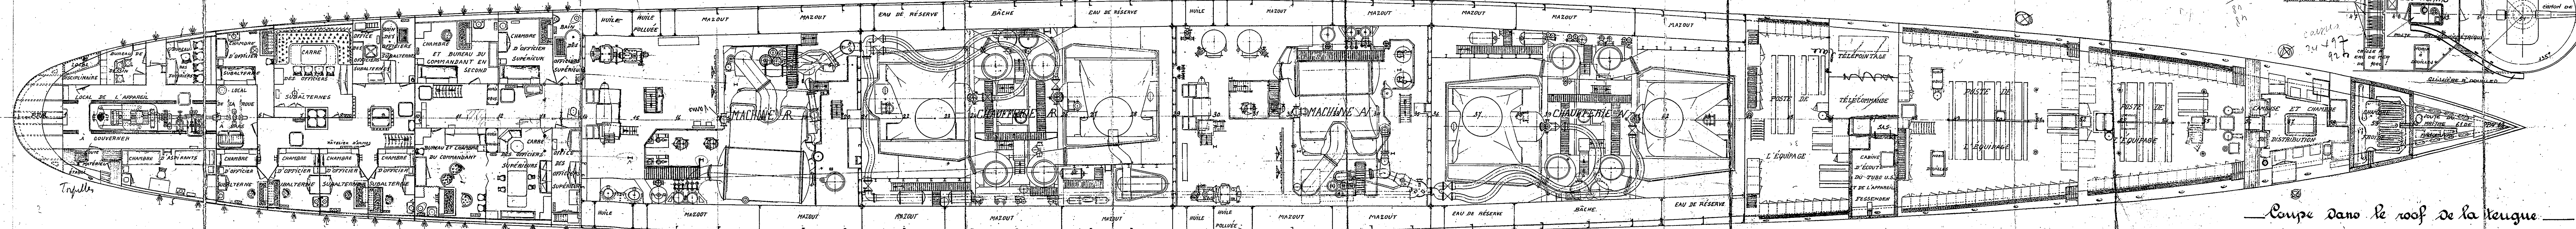


Coupe à la flottaison

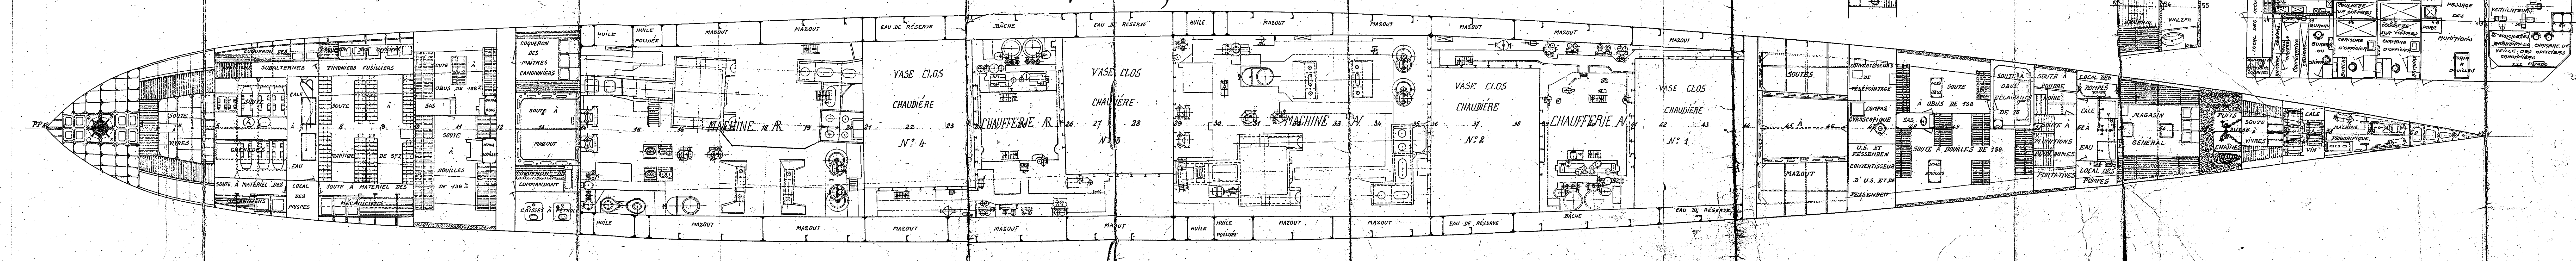

Coupe sur passerelle de tir

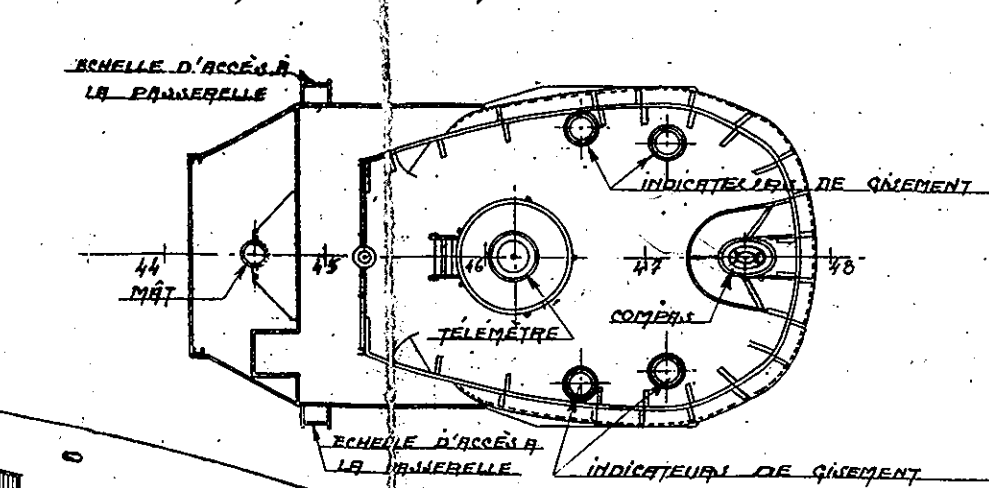

Coupe dans l'abri des torpilles

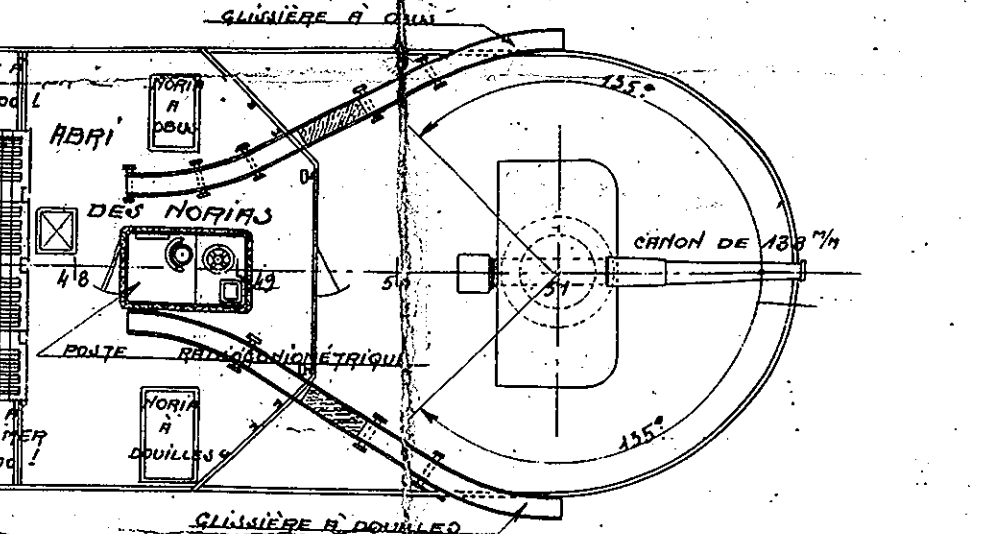

Coupe dans le roof de la tourelle

